

Steinkoppel


Weg

Topographische Grenze Grünfläche

Topographische Grenze Grünfläche

Eschbreite

Grenzstein
Zufahrt Friedhof
Zufahrt Feld
Abwehrrichtung
Eingang

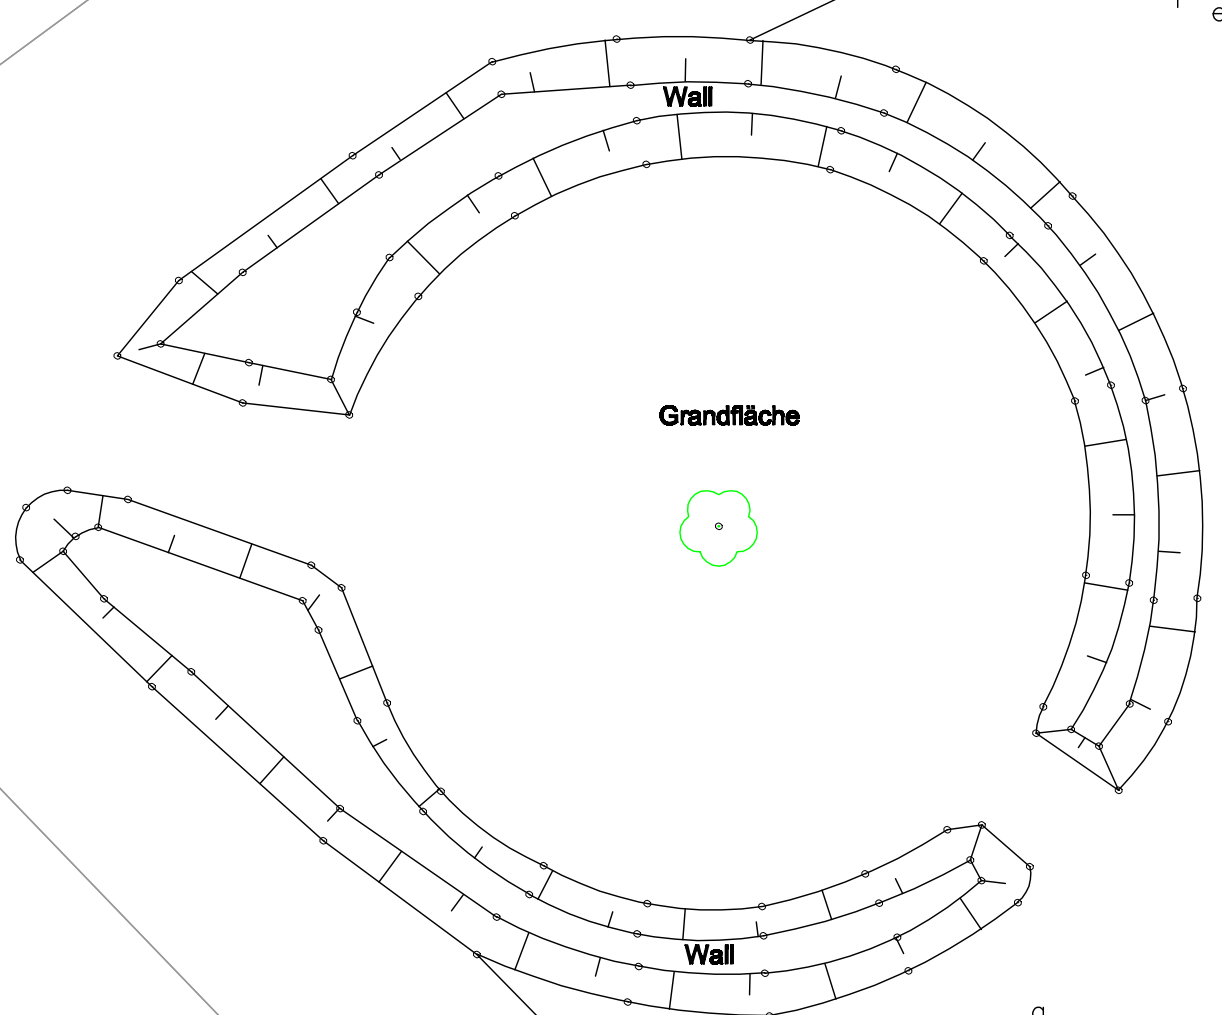


58

Findlingshügel (R=1m)

Ruhm

Neue Grenze
Topographische Grenze Grünfläche

Topographische Grenze Grünfläche

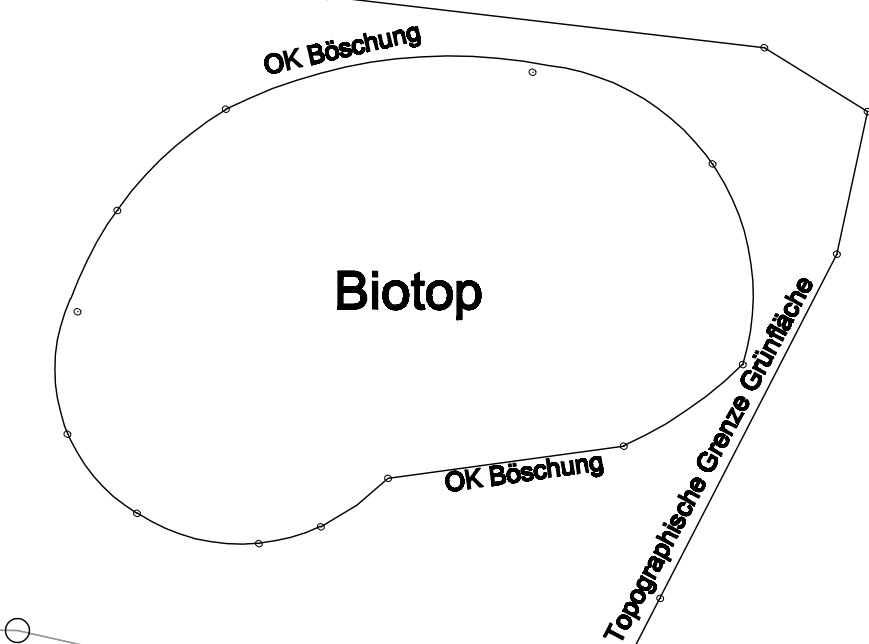

Birken

Legende

Himmelsrichtungen
a = Nord
b = Nordost
c = Ost
d = Südost
e = Süd
f = Südwest
g = West
h = Nordwest

Versorgungseinrichtungen
Baum, Nummerierung
u. Himmelsrichtungen

Koordinatensystem: UTM 6-stellig

Groß Hevenbruch

Grenzstein

| | | |
|----------------------------------|---------------------------|---|
| Datum/Name | | Fischerkoppel 1a, 23847 Bliestorf, Tel. 04801/893114, Mail guenter@n-h-g.de |
| Datum/Name | Bearbeitet Juni 2020, No | |
| Datum/Name | Bearbeitet Mai 2020, No | |
| Bauherr: Gemeinde Koberg | | |
| Baumaßnahme: Waldfriedhof | | |
| Maßstab: 1:200 | Plan: Bestandsplan | Projekt-Nr.: Blatt -Nr.: 1 |